
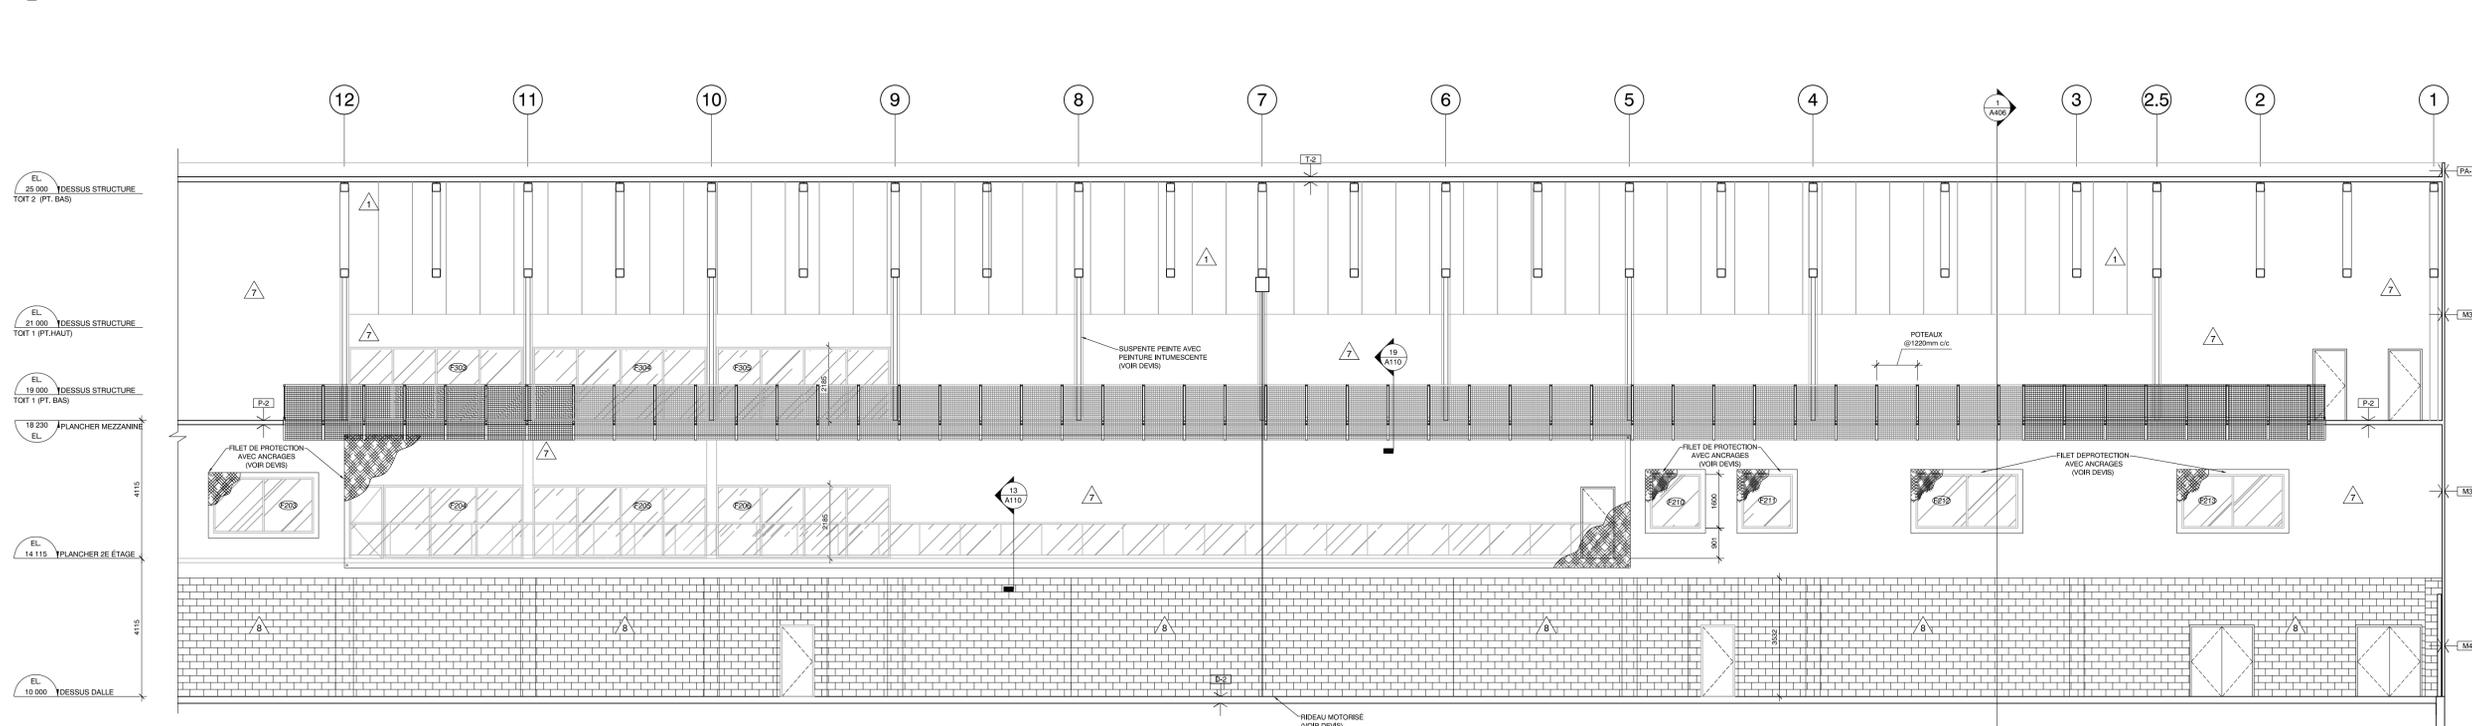


LÉGENDE DE MATÉRIAUX EXTÉRIEURS :		LÉGENDE DE MATÉRIAUX INTÉRIEURS :		LÉGENDE DES FINIS DE PEAINTURE :		LÉGENDE SYMBOLE PEAINTURES :	
1	PANNEAU COMPOSITE MURAL PRÉPÂTE COULEUR : GRIS RIGEL 2 (VOIR DEVIS)	1	GYPSÉ PEINT COULEUR : P-08 (VOIR PLAN DES FINIS)	1	PEINTURE GÉNÉRALE (MURS) CIE : BENJAMIN MOORE No. : 0524 COULEUR : BLANC BERBER (BLANC) FIN : VELOURS	1	PEINTURE MURALE ou PLAFOND FIN : VELOURS (MURS) MAT (PLAFOND)
2	MAÇONNERIE DE BÉTON COULEUR : CHARCOAL (VOIR DEVIS)	2	BLOC DE BÉTON PEINT COULEUR : P-08 (VOIR PLAN DES FINIS)	2	PEINTURE GÉNÉRALE PORTES & CADRES CIE : BENJAMIN MOORE No. : 2121-10 COULEUR : GRIS TAUPÉ (GRIS) FIN : VELOURS	2	PEINTURE MÉTAL ACIER / GARDE-CORPS / MAIN COUVRANTE FIN : PERLE
3	REVÊTEMENT EN PLANCHES DE STRATIFÉ MASSIF COULEUR : CLASSIC OAK (VOIR DEVIS)	3	MEMBRANE DE TOITURE (VOIR DEVIS)	3	PEINTURE GÉNÉRALE (STRUCTURE) CIE : BENJAMIN MOORE No. : 2020-05 COULEUR : JEUNE FOUOURE (VERT) FIN : VELOURS	3	PEINTURE (ACCENT) (STRUCTURE) CIE : BENJAMIN MOORE No. : 0243 COULEUR : NERSE FIN : VELOURS
4	SOLIN D'ACIER PRÉPÂTE COULEUR : CARBONE #740 (VOIR DEVIS)	4	NOTES GÉNÉRALES :	4	PEINTURE (ACCENT) (STRUCTURE) CIE : BENJAMIN MOORE No. : 2020-10 COULEUR : JAUNE PAILLE (JAUNE) FIN : VELOURS	4	PEINTURE (ACCENT) (STRUCTURE) CIE : BENJAMIN MOORE No. : 2119-10 COULEUR : GRIS HIBOU FIN : VELOURS
5	SOLIN D'ALUMINIUM DANS LE BAS DE LA FENÊTRATION ET AU POURTOUR DU MUR RIDÉAU COULEUR : NOIR (VOIR DEVIS)	5	1) TOUTES LES FONDATIONS APPARENTES SONT RECOUVERTES D'UN PANNEAU DE BÉTON LÉGER DE 13MM (7) AVEC CRÈPES DE COULEUR S'APPARENTANT AU MATÉRIAU 1 2) SAUF INDICATION CONTRAIRE, TOUTE PORTE EXTÉRIEURE SONT EN FINIS ACIER PEINT COULEUR #P42 NOTES FENÊTRATION :	5	PEINTURE (ACCENT) (STRUCTURE) CIE : BENJAMIN MOORE No. : 2119-10 COULEUR : ESPACE NOIR (NOIR) FIN : VELOURS	5	PEINTURE GÉNÉRALE (STRUCTURE) PEINTURE INTUMESCENTE
			1) SAUF INDICATION CONTRAIRE, TOUTS LES CADRES DE FENÊTRÉS INT.EXT. SONT EN FINIS ALUMINIUM NOIR (VOIR DEVIS ET PAGE A203) 2) LES MURS RIDEAUX INT.EXT. SONT EN FINIS ALUMINIUM NOIR (VOIR DEVIS)				

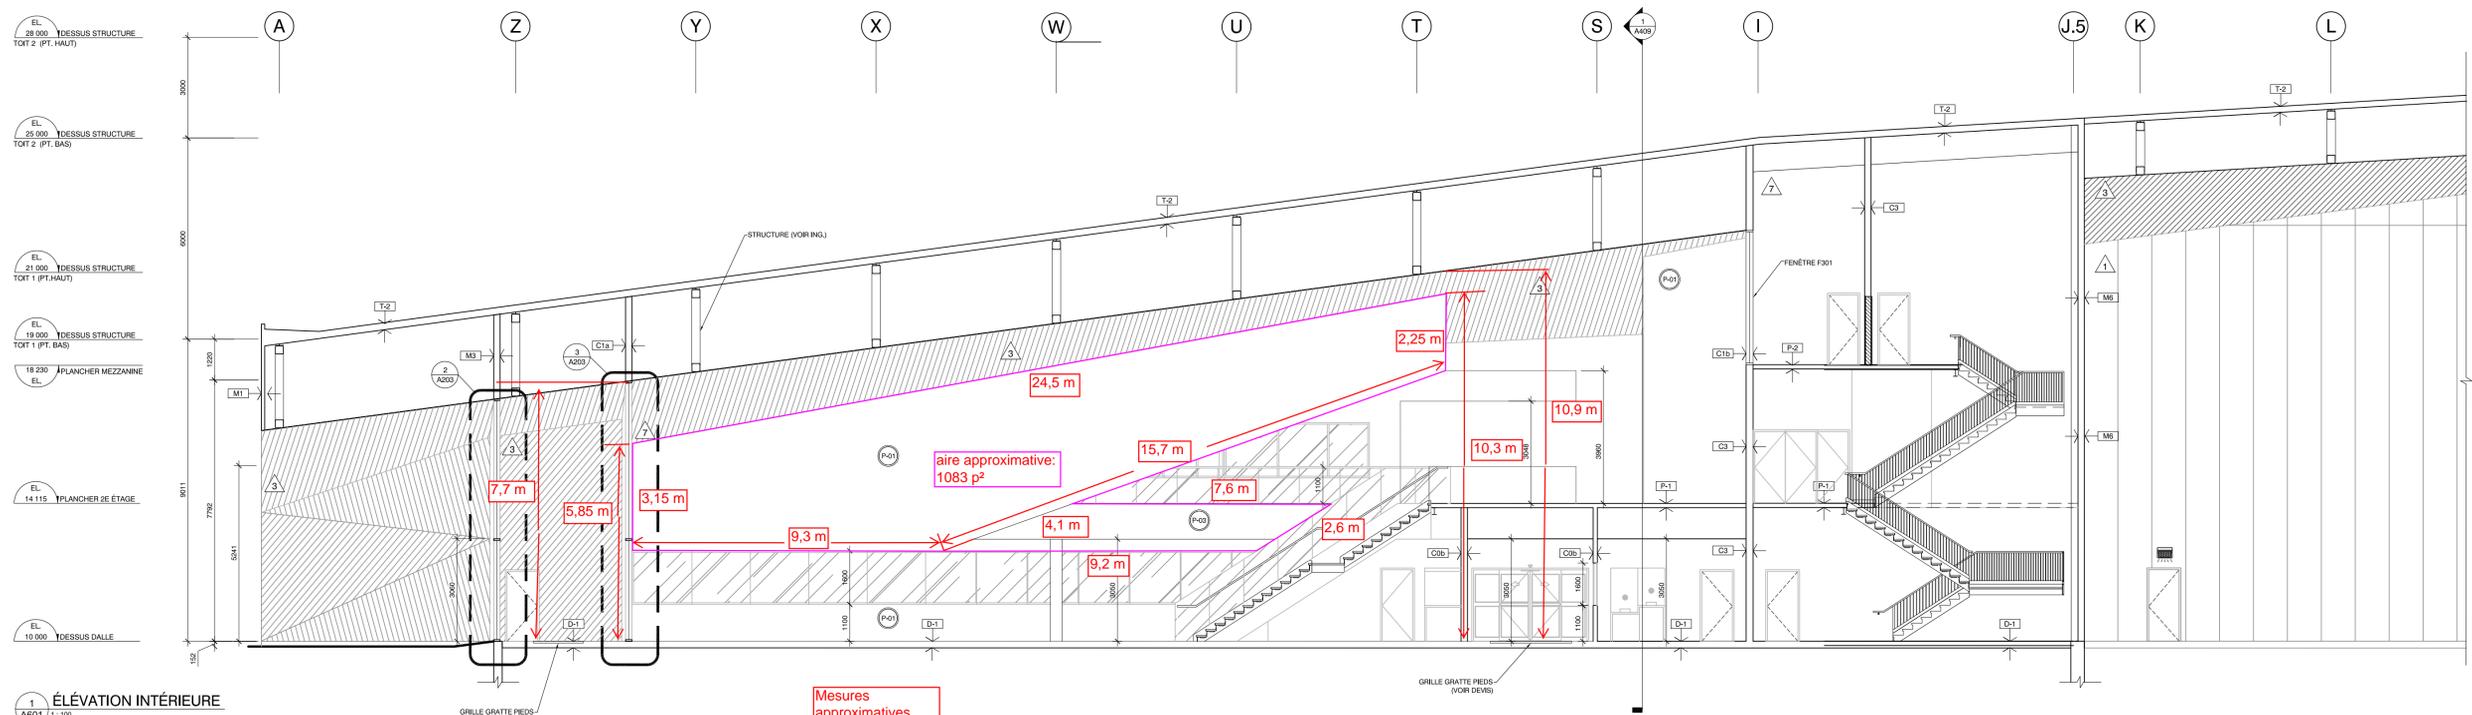

NO.	DESCRIPTION	DATE
15		
14	POUR CONSTRUCTION	2020-02-28
13	POUR PERMIS	2020-01-28
12	POUR SOUMISSION	2019-11-21
11	AVANCEMENT 99% (POUR COMMENTAIRES)	2019-10-18
10	AVANCEMENT 95%	2019-09-30
09	PRÉLIMINAIRE 70%	2019-08-22
08	POUR COORDINATION	2019-08-19
07	PRÉLIMINAIRE 50%	2019-07-19
06	POUR APPROBATION REV1	2019-07-17
05	POUR COORDINATION	2019-07-09
04	POUR APPROBATION	2019-07-04
03	POUR COORDINATION	2019-06-27
02	POUR COORDINATION	2019-06-26
01	POUR COORDINATION	2019-06-13

REGISTRE D'ÉMISSIONS

NOTE:

SCEAUX:

Le bâtiment devra répondre aux exigences du C.N.B. édition courante ainsi qu'aux règlements municipaux en vigueur.
 Aviser l'architecte et l'ingénieur des irrégularités à ce sujet.
 L'entrepreneur et ses sous-traitants, devront vérifier les dimensions, les cotes et les quantités, tant sur le plan que sur place, et en cas d'erreurs, d'omissions ou de difficultés seront immédiatement transmis à l'architecte ou l'ingénieur, avant d'entreprendre tout travail.
 Aucune dimension ne sera prise sur le plan à l'aide d'une échelle.
 On avisera toutes les compagnies d'utilité publique qui ont des installations près du chantier.
 Ce plan ne doit servir à la construction que si la mention "ÉMIS POUR CONSTRUCTION" figure dans la liste des révisions ci-dessous.

NOM DU PROJET:
CENTRE SPORTIF GIRARDIN
 RUE MARCHAND, DRUMMONDVILLE, QUÉBEC, J2C 2W1

ENTREPRENEUR:

LES CONSTRUCTIONS PEPIN ET FORTIN INC.
Isabelle Laroche
Plans TEL QUE CONSTRUIT
 Par : Isabelle Laroche, 13 septembre 2021

INGÉNIEURS:

PLURITEC
 Ingénieurs-conseils

TROIS-RIVIÈRES 819-379-8910
 SHAWINIGAN 819-532-1882
 VICTORAVILLE 819-205-1882
 DRUMMONDVILLE 819-475-0728
 THETFORD MINES 819-205-1882
 MONTRÉAL 514-333-0774
 QUÉBEC 418-353-8916
 www.pluritec.qc.ca

NOM DU CLIENT:
VILLE DE DRUMMONDVILLE

TITRE DU DESSIN:
ÉLÉVATIONS INTÉRIEURES

DATE: AVRIL 2019
 ÉCHELLE: INDIQUÉE

DESSINÉ PAR: A.M., S.D.
 VÉRIFIÉ PAR: M.D.

PROJET NO: **P19-016**
 DESSIN NO: **A601**







RECYCLABLES
ORGANIQUES
DÉCHETS